




Plan 2

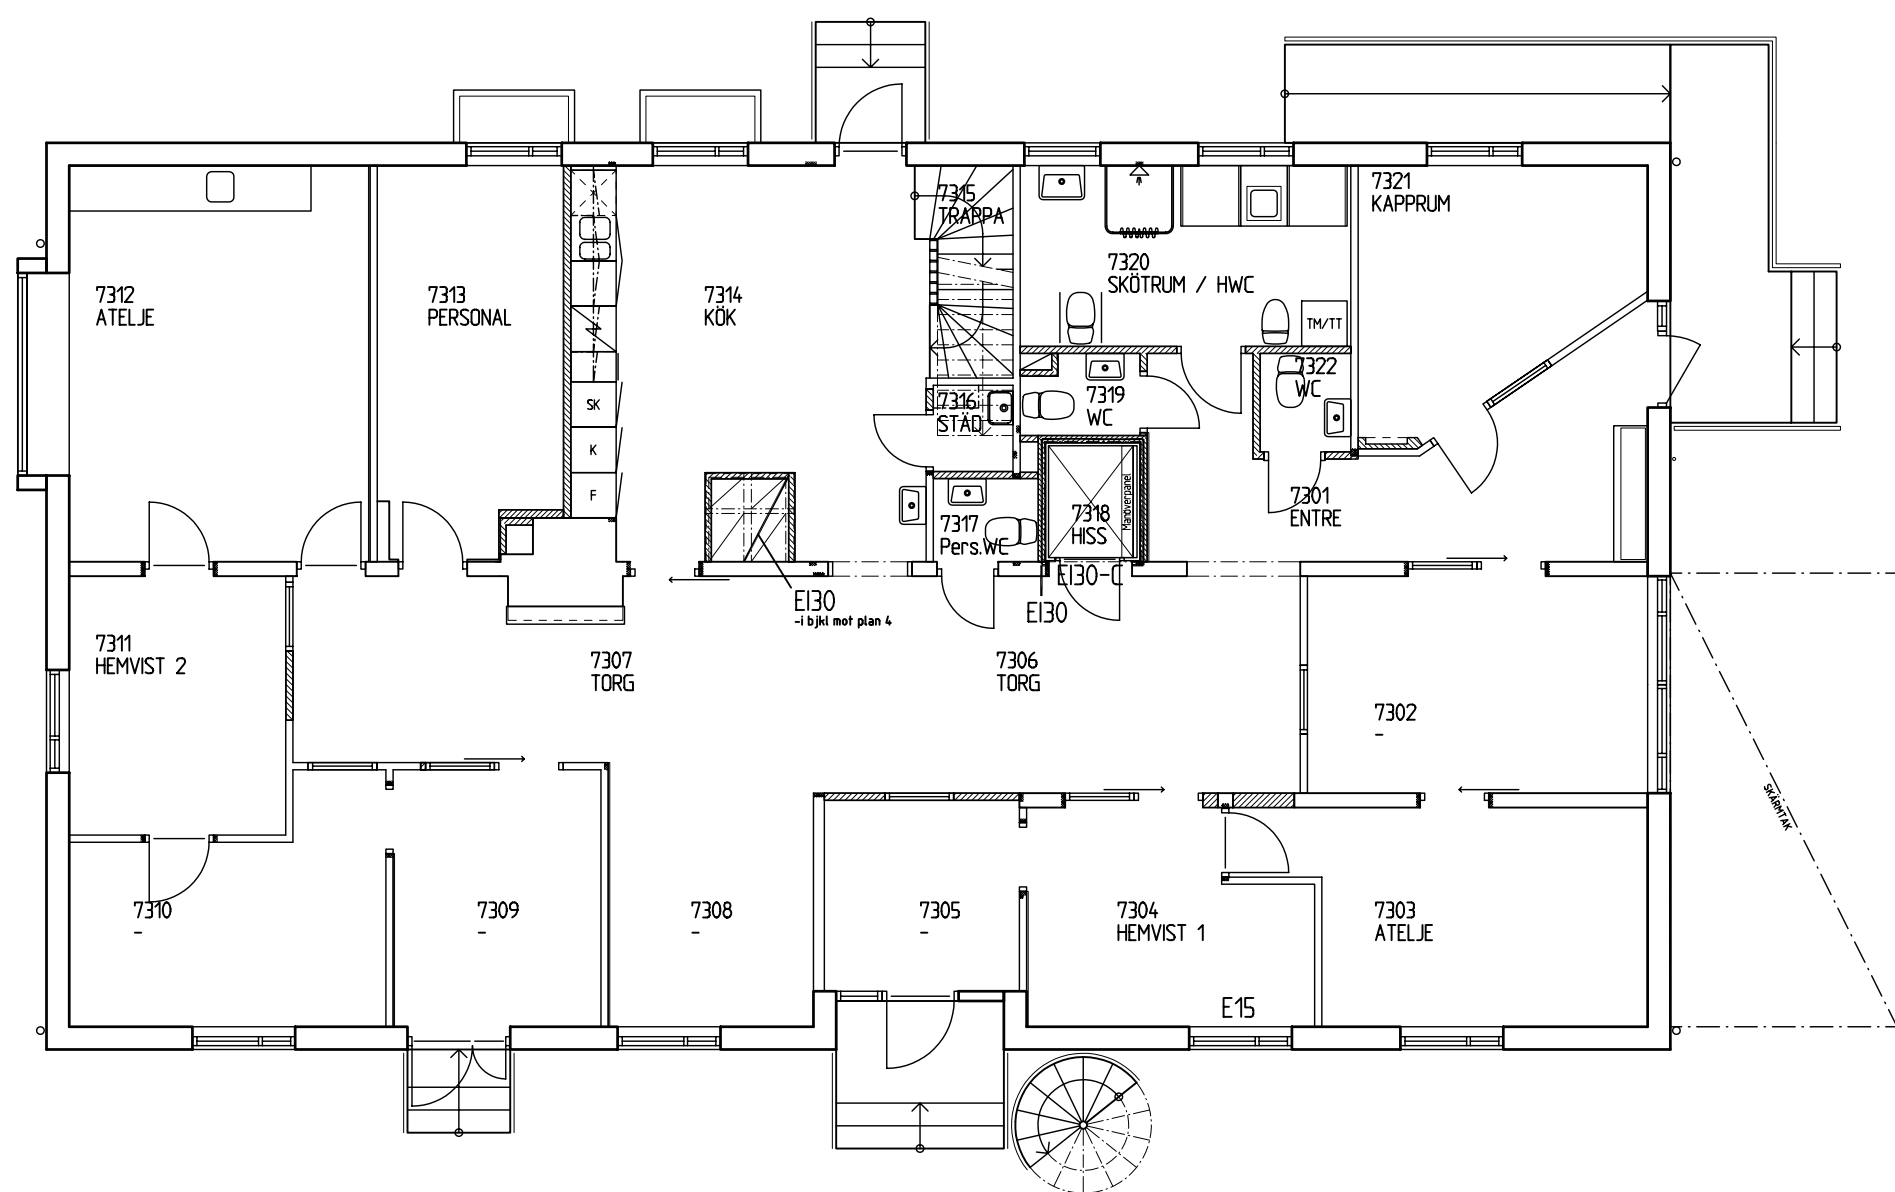


Plan 3, Entréplan

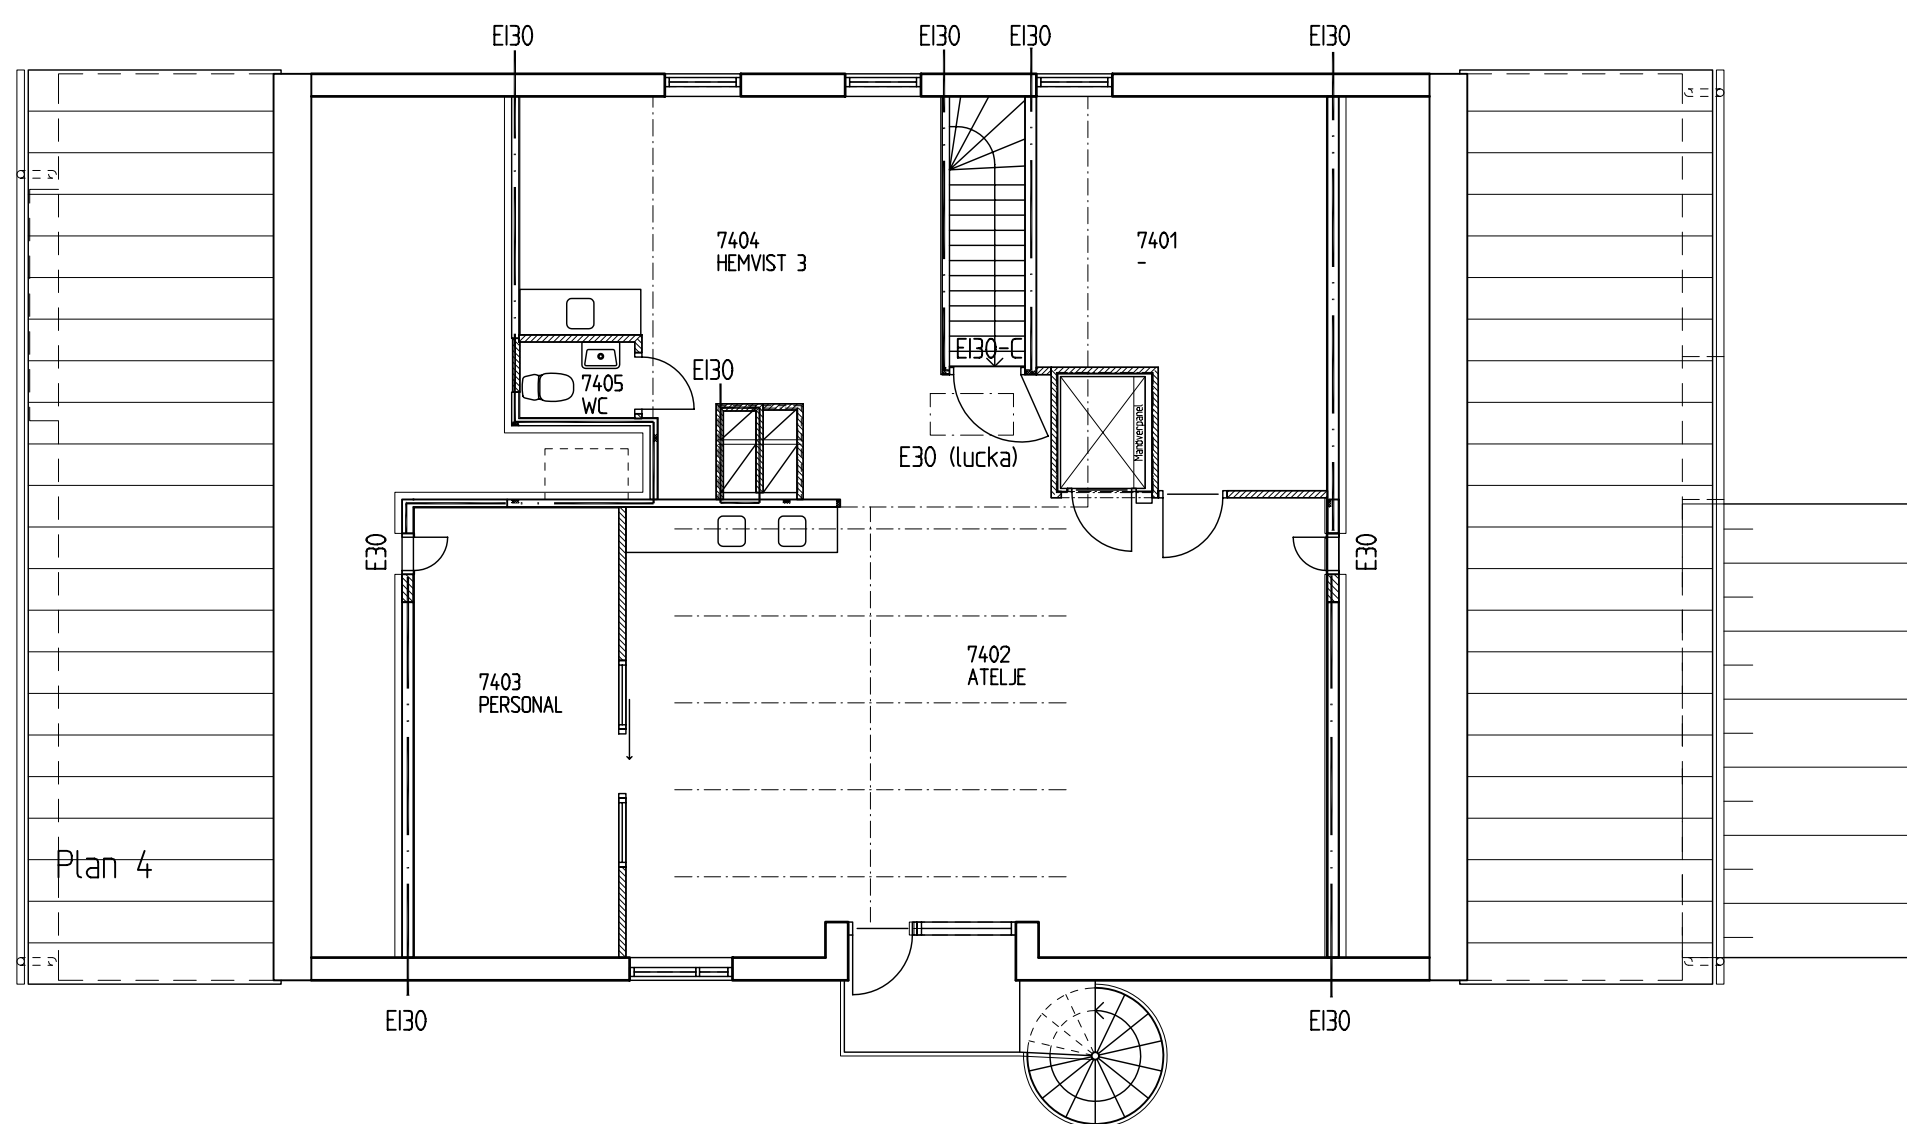


Plan 4

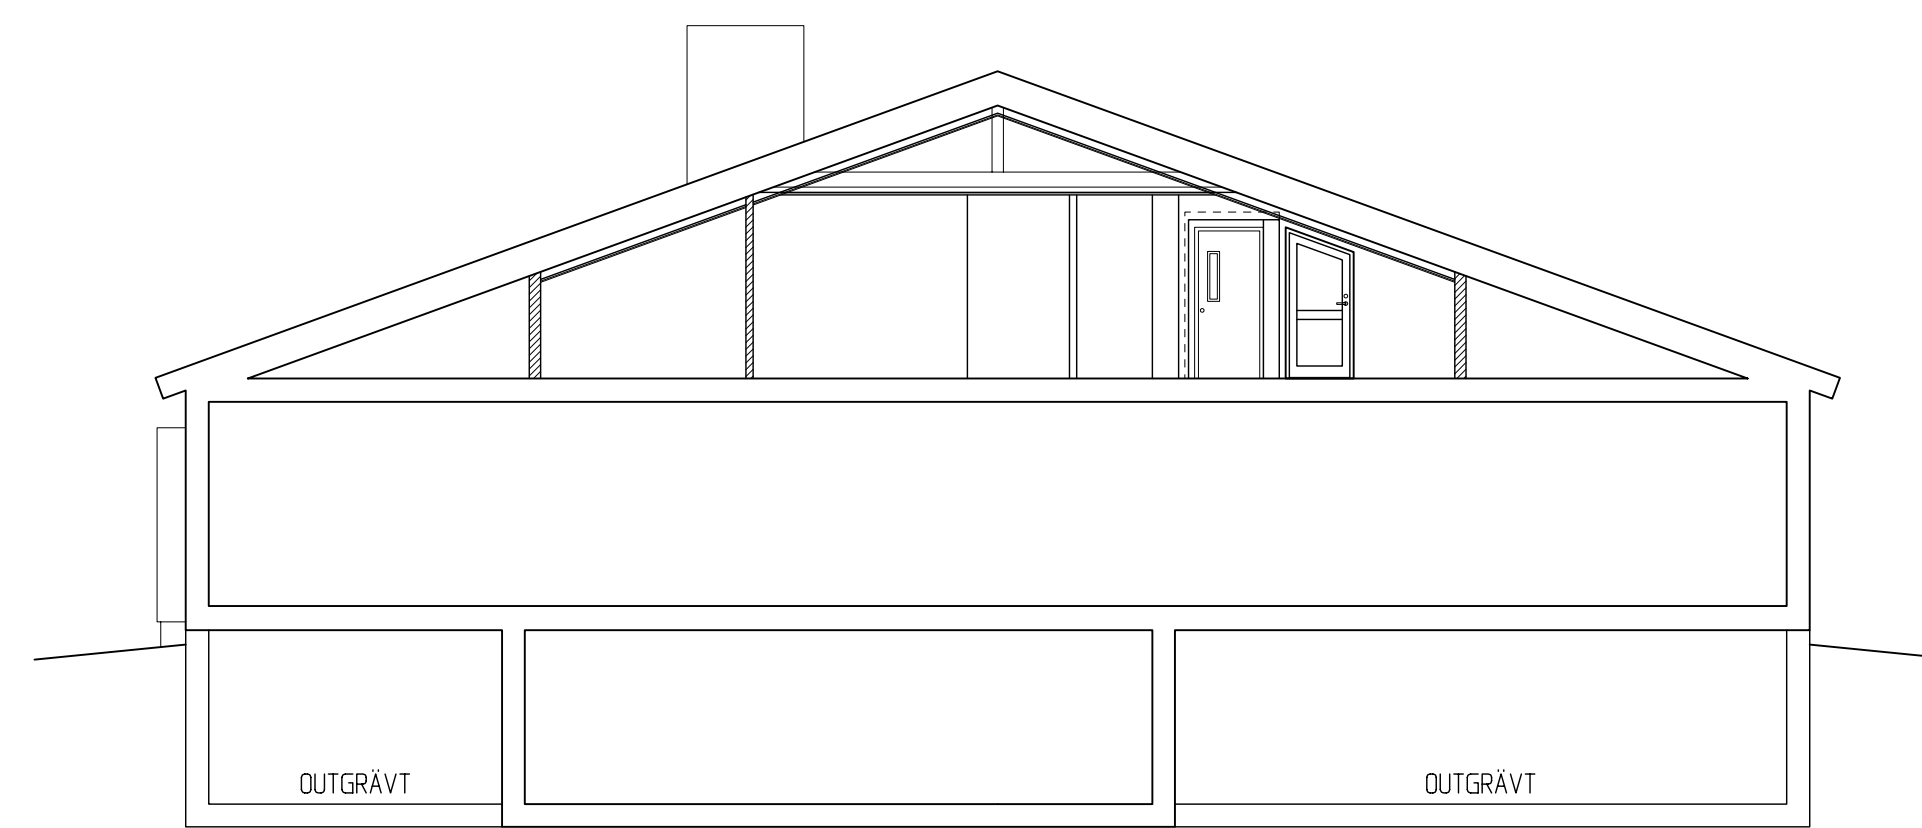


SEKTION

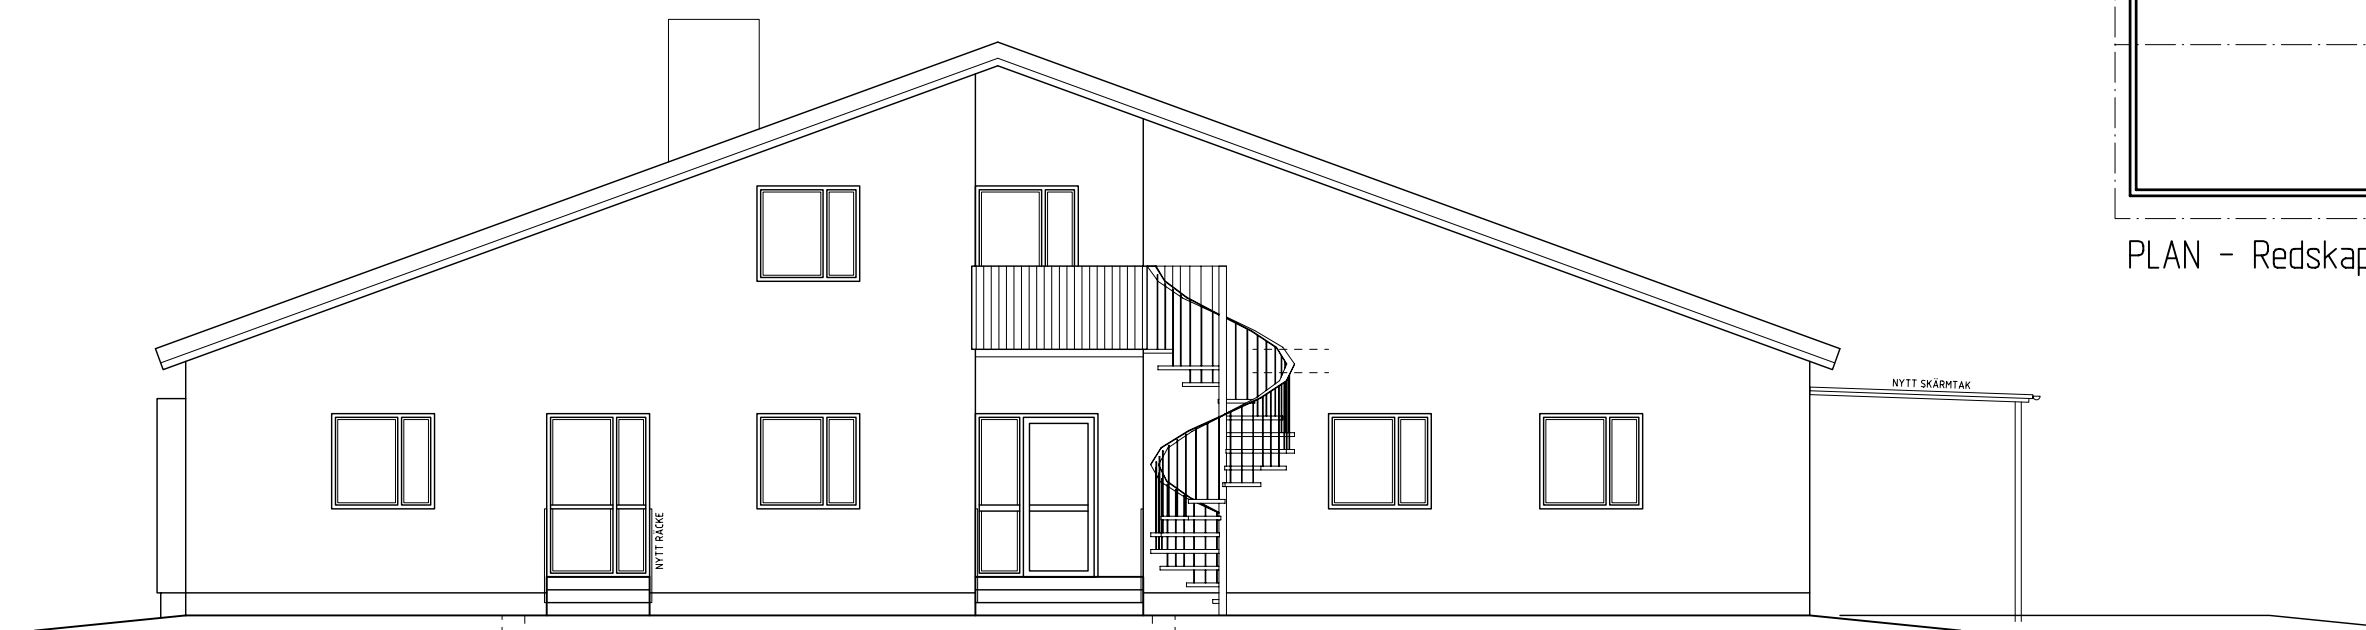

FASAD MOT SÖDER

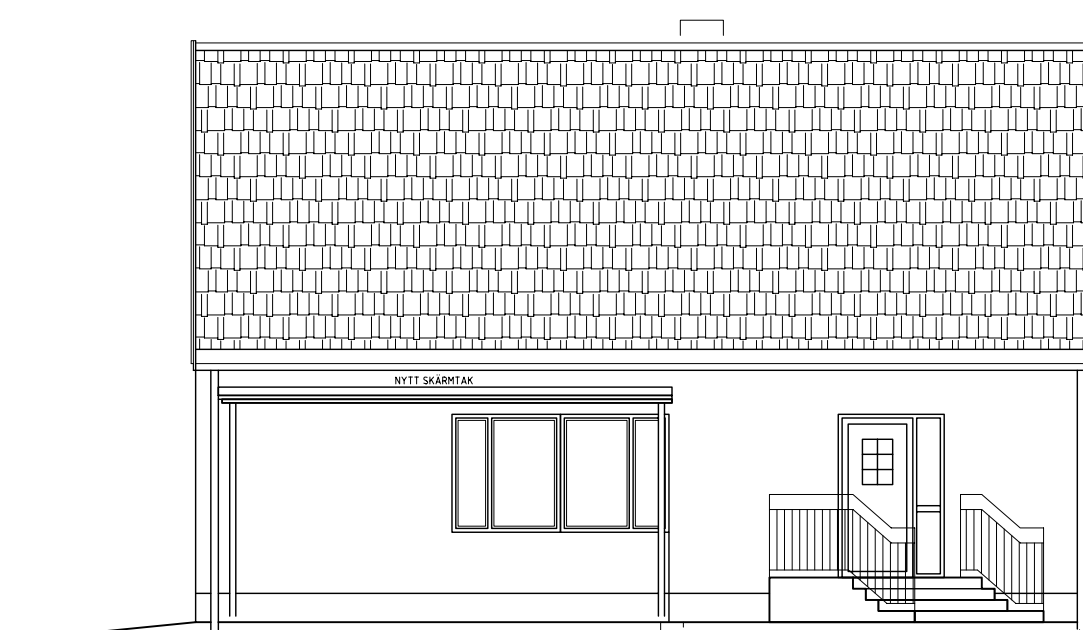


FASAD MOT ÖSTER

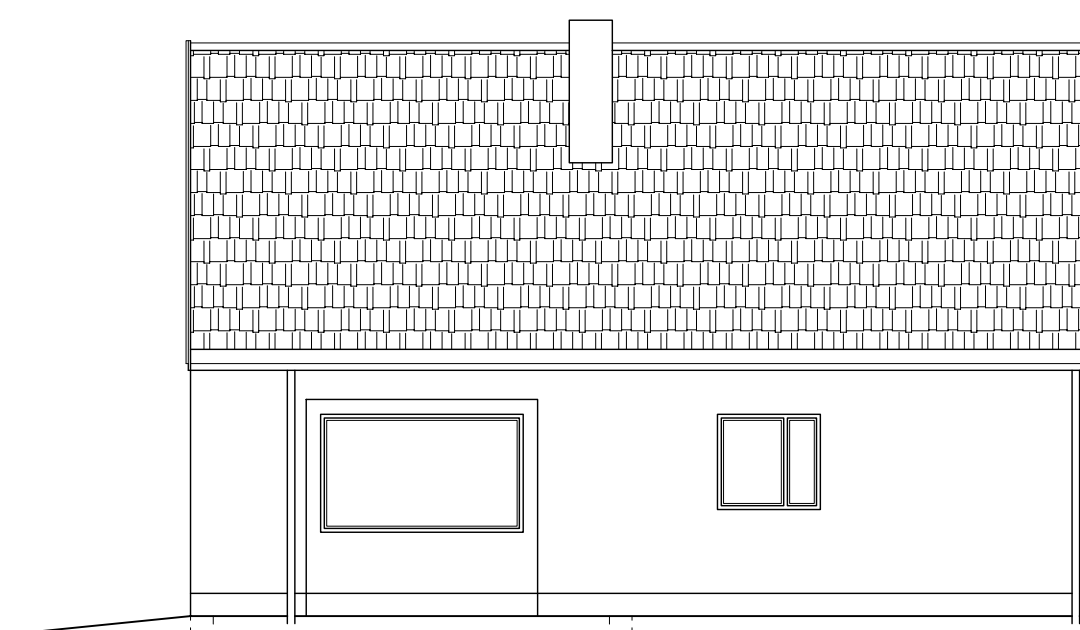


FASAD MOT VÄSTER




FASAD MOT NORR

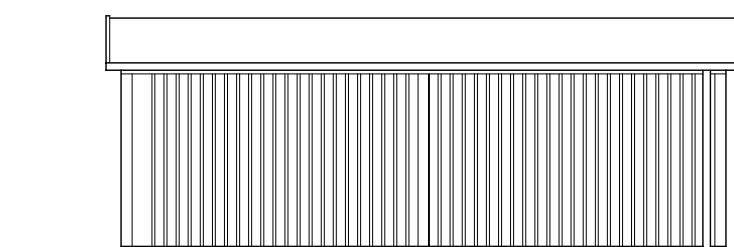


FASAD MOT ÖSTER

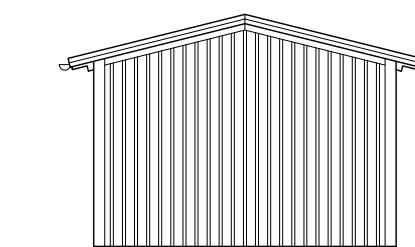


FASAD MOT NORR

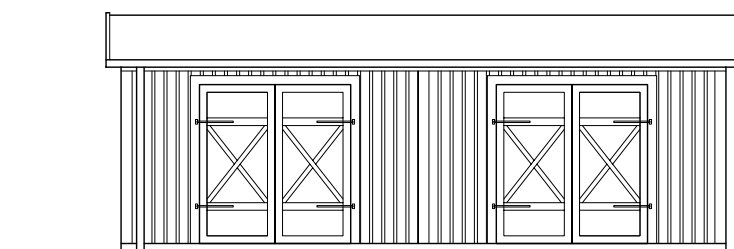

FASAD MOT VÄSTER

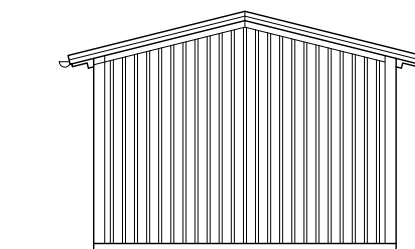


FASAD MOT SÖDER

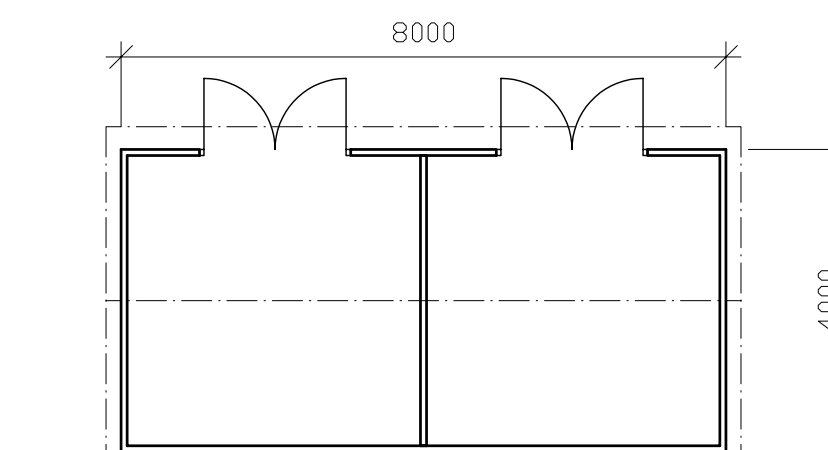

PLAN - Redskapsbod

E	- Relationshandling	071026	JTm	
D	- Ent. Bygg-PM 03	070809	KAt	
C	- Ent. Bygg-PM 02	070807	KAt	
B	- BYGGHANDLING	070525	KAt	
A	- Förfrågningshandling	070302	JTm	
BET	ANT	ANDRGEN AVSER	DATUM	SEN

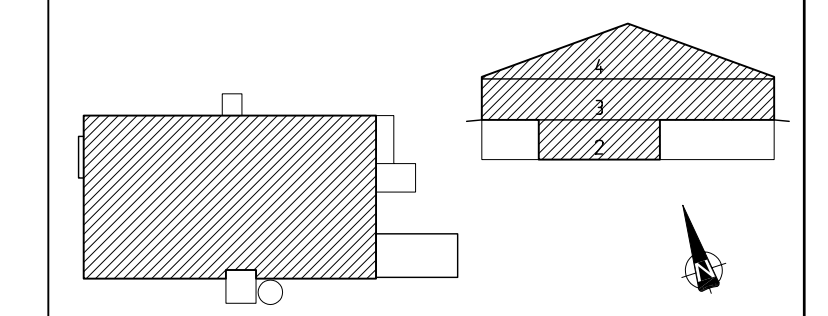

RELATIONSHANDLING

BYGGHÄRE / BESTÄLLARE
HÖF-AB

FÄSTORNSRETTIGHET
Kv. LAPPEN 16

PROJEKTNAMN
Hus 07 - Ombyggnad

A	ARKITEKT	TRUSTET	TELEFON	036-71 88 20	EMAIL	gham@arkitekttrustet.se
K	BYGGKONSTRUKTIONER AB		036-16 16 16		lara@byggkonstruktioner.se	
V	JOEL ÖSTERBERGS INGENJÖRSBYRÅ AB		036-34 48 67		patric.lavvict@joelosterbergs.se	
VS	JOEL ÖSTERBERGS INGENJÖRSBYRÅ AB		036-34 48 67		patric.lavvict@joelosterbergs.se	
E			036-10 00 15		tel.valindsson@afconsult.com	
M						
J						

OBJEKTSNR 9625 UPPDRAG NR - BYGGA/KONSTRUKTÖR AV JTm HANDELSÄGARE KAt

DATUM 070126 GODKÄND HANDLING

HANDLINGENS INNEHÅLL
Hus 07, Plan 2, 3 och 4
Ombyggnad för Förskola
Planer, Fasader och Sektion

SKALA A1=1:100 A3=1:200 NUPPER A-40.1-71 BET E