
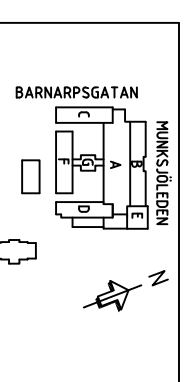
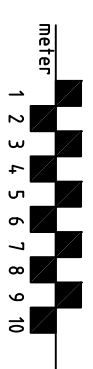



RELATIONSHANDLING	
PLAN 01, HUS 05	
A	2017-10-16
K	
E	
V	

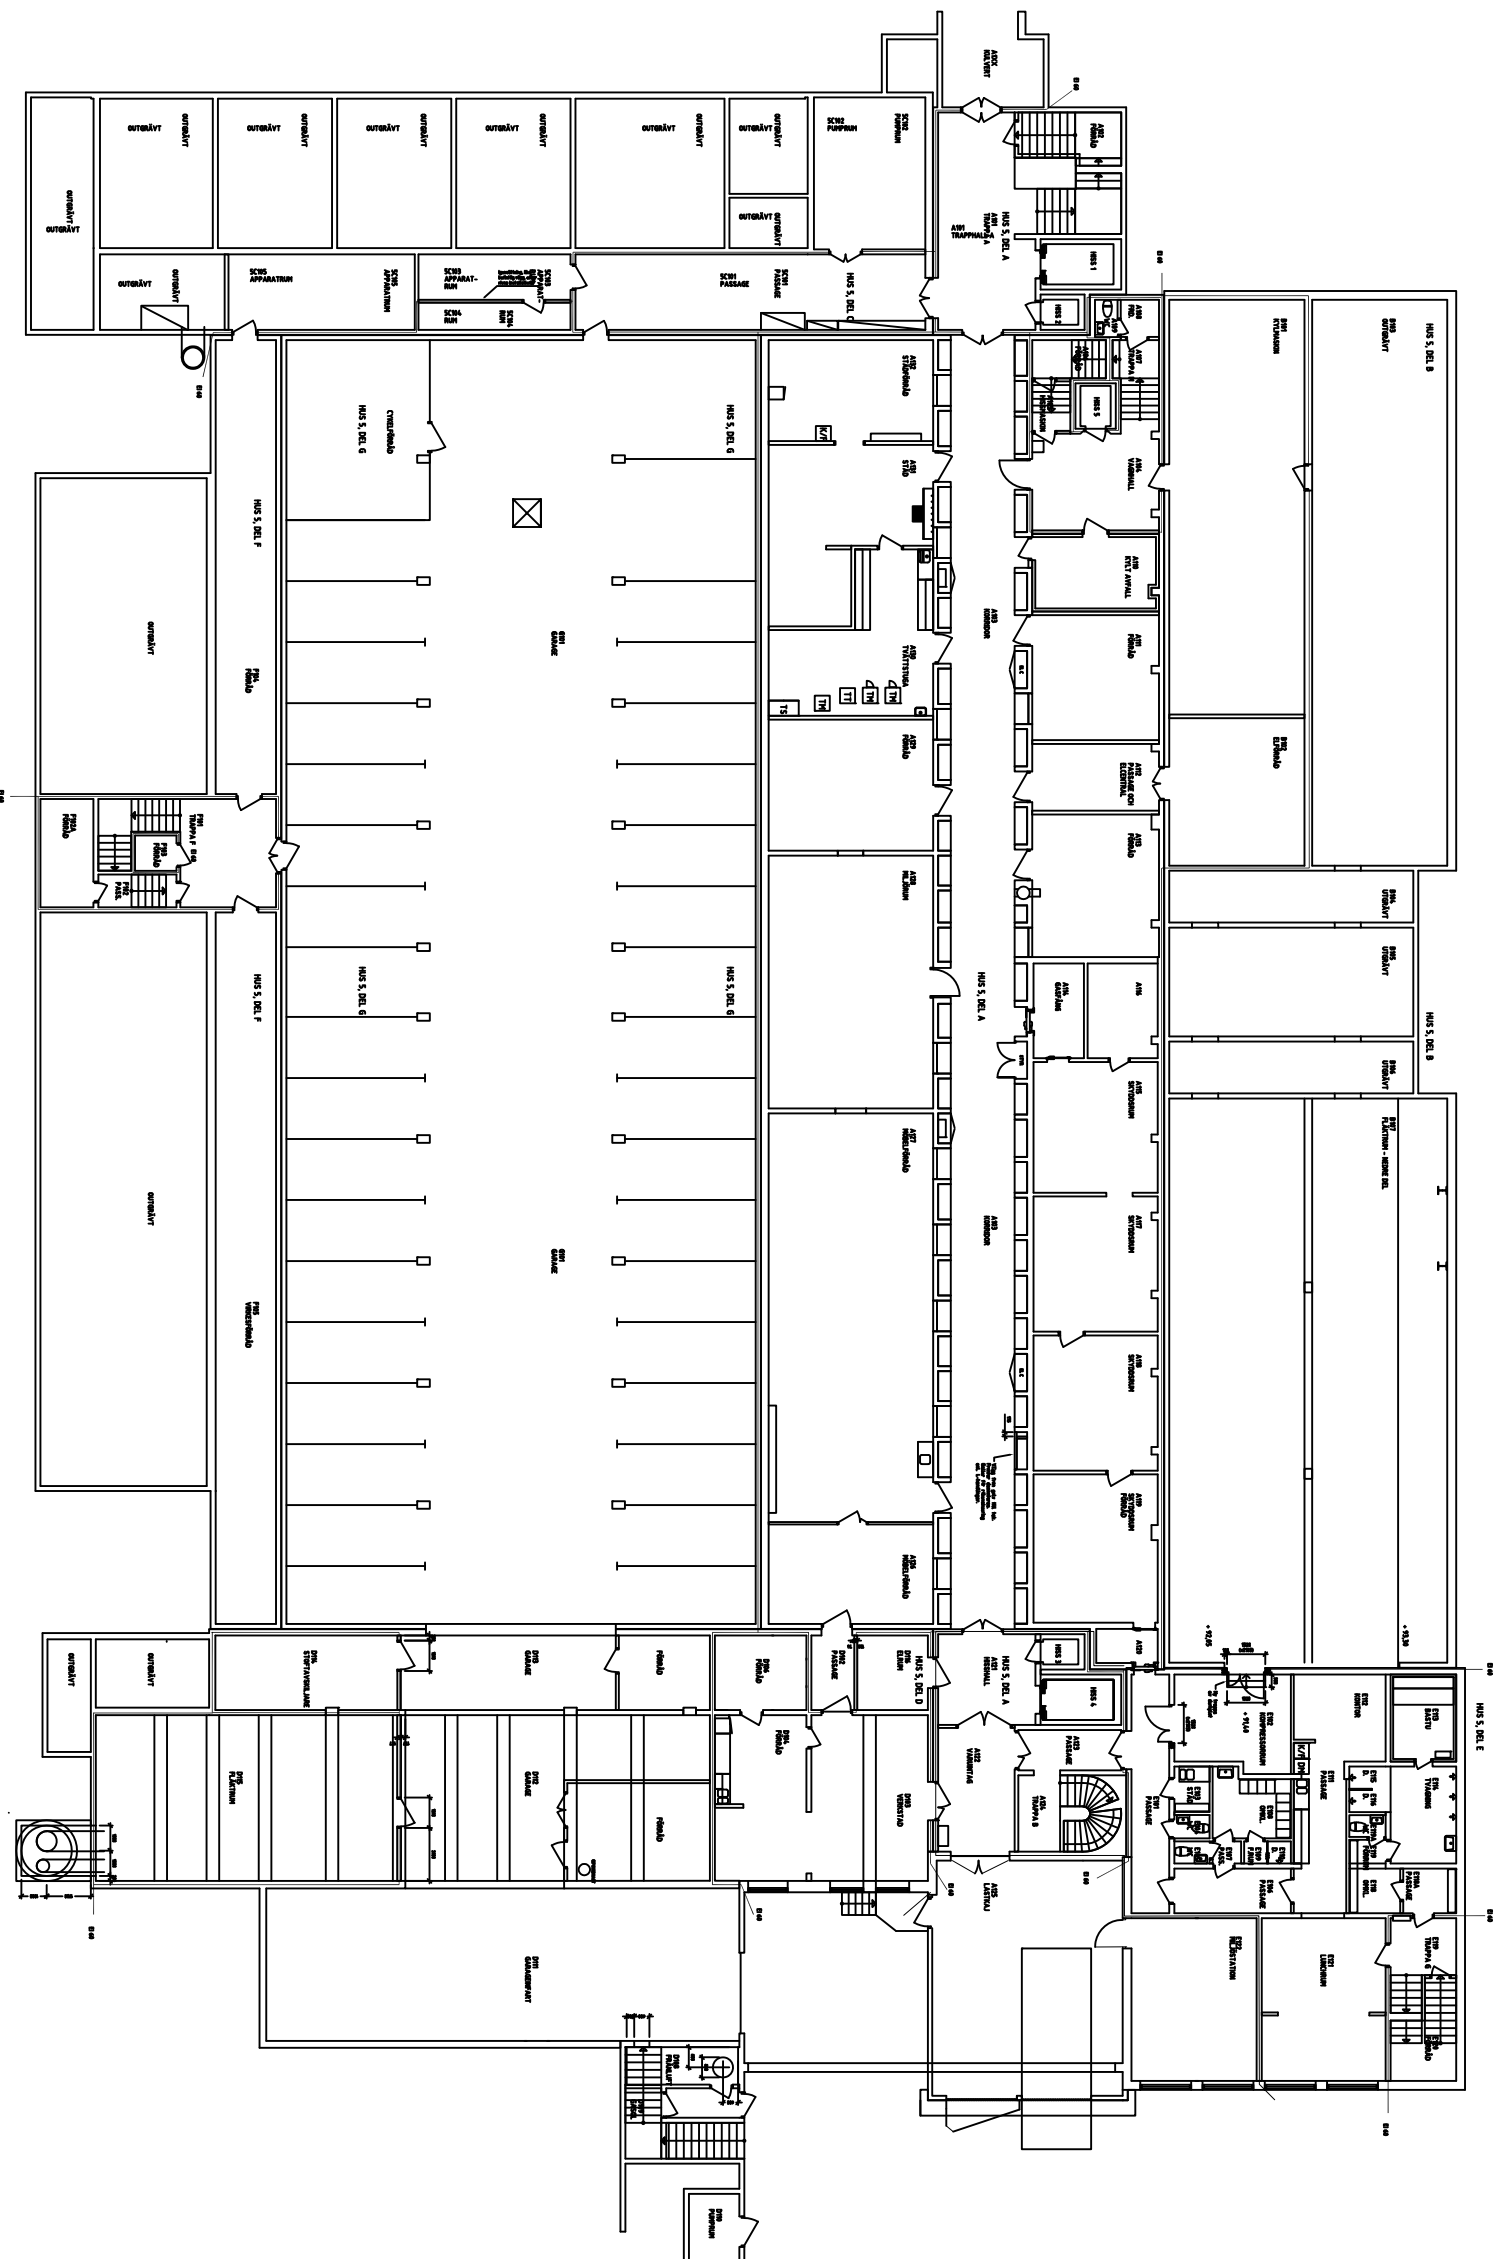


 HÖ AB
 VERKSÄMST
 ÅRSRÅD
 Stefan Bodin
 datum
 2008-08-21

HÖGSKOLAN I JÖNKÖPING
 HUS 5 HÄLSÖHÖGSKOLAN
 PLAN 1
 SKALA
 1:300
 RITNINGSNUMMER
 Aplan01h05.dwg
 NET