
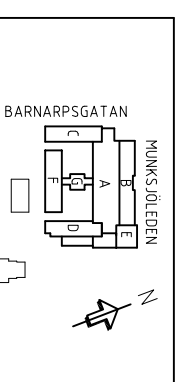
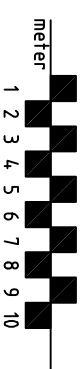


RELATIONSHANDLING	
PLAN 02_HUS 05	
A	2008-01-31
K	
E	
V	

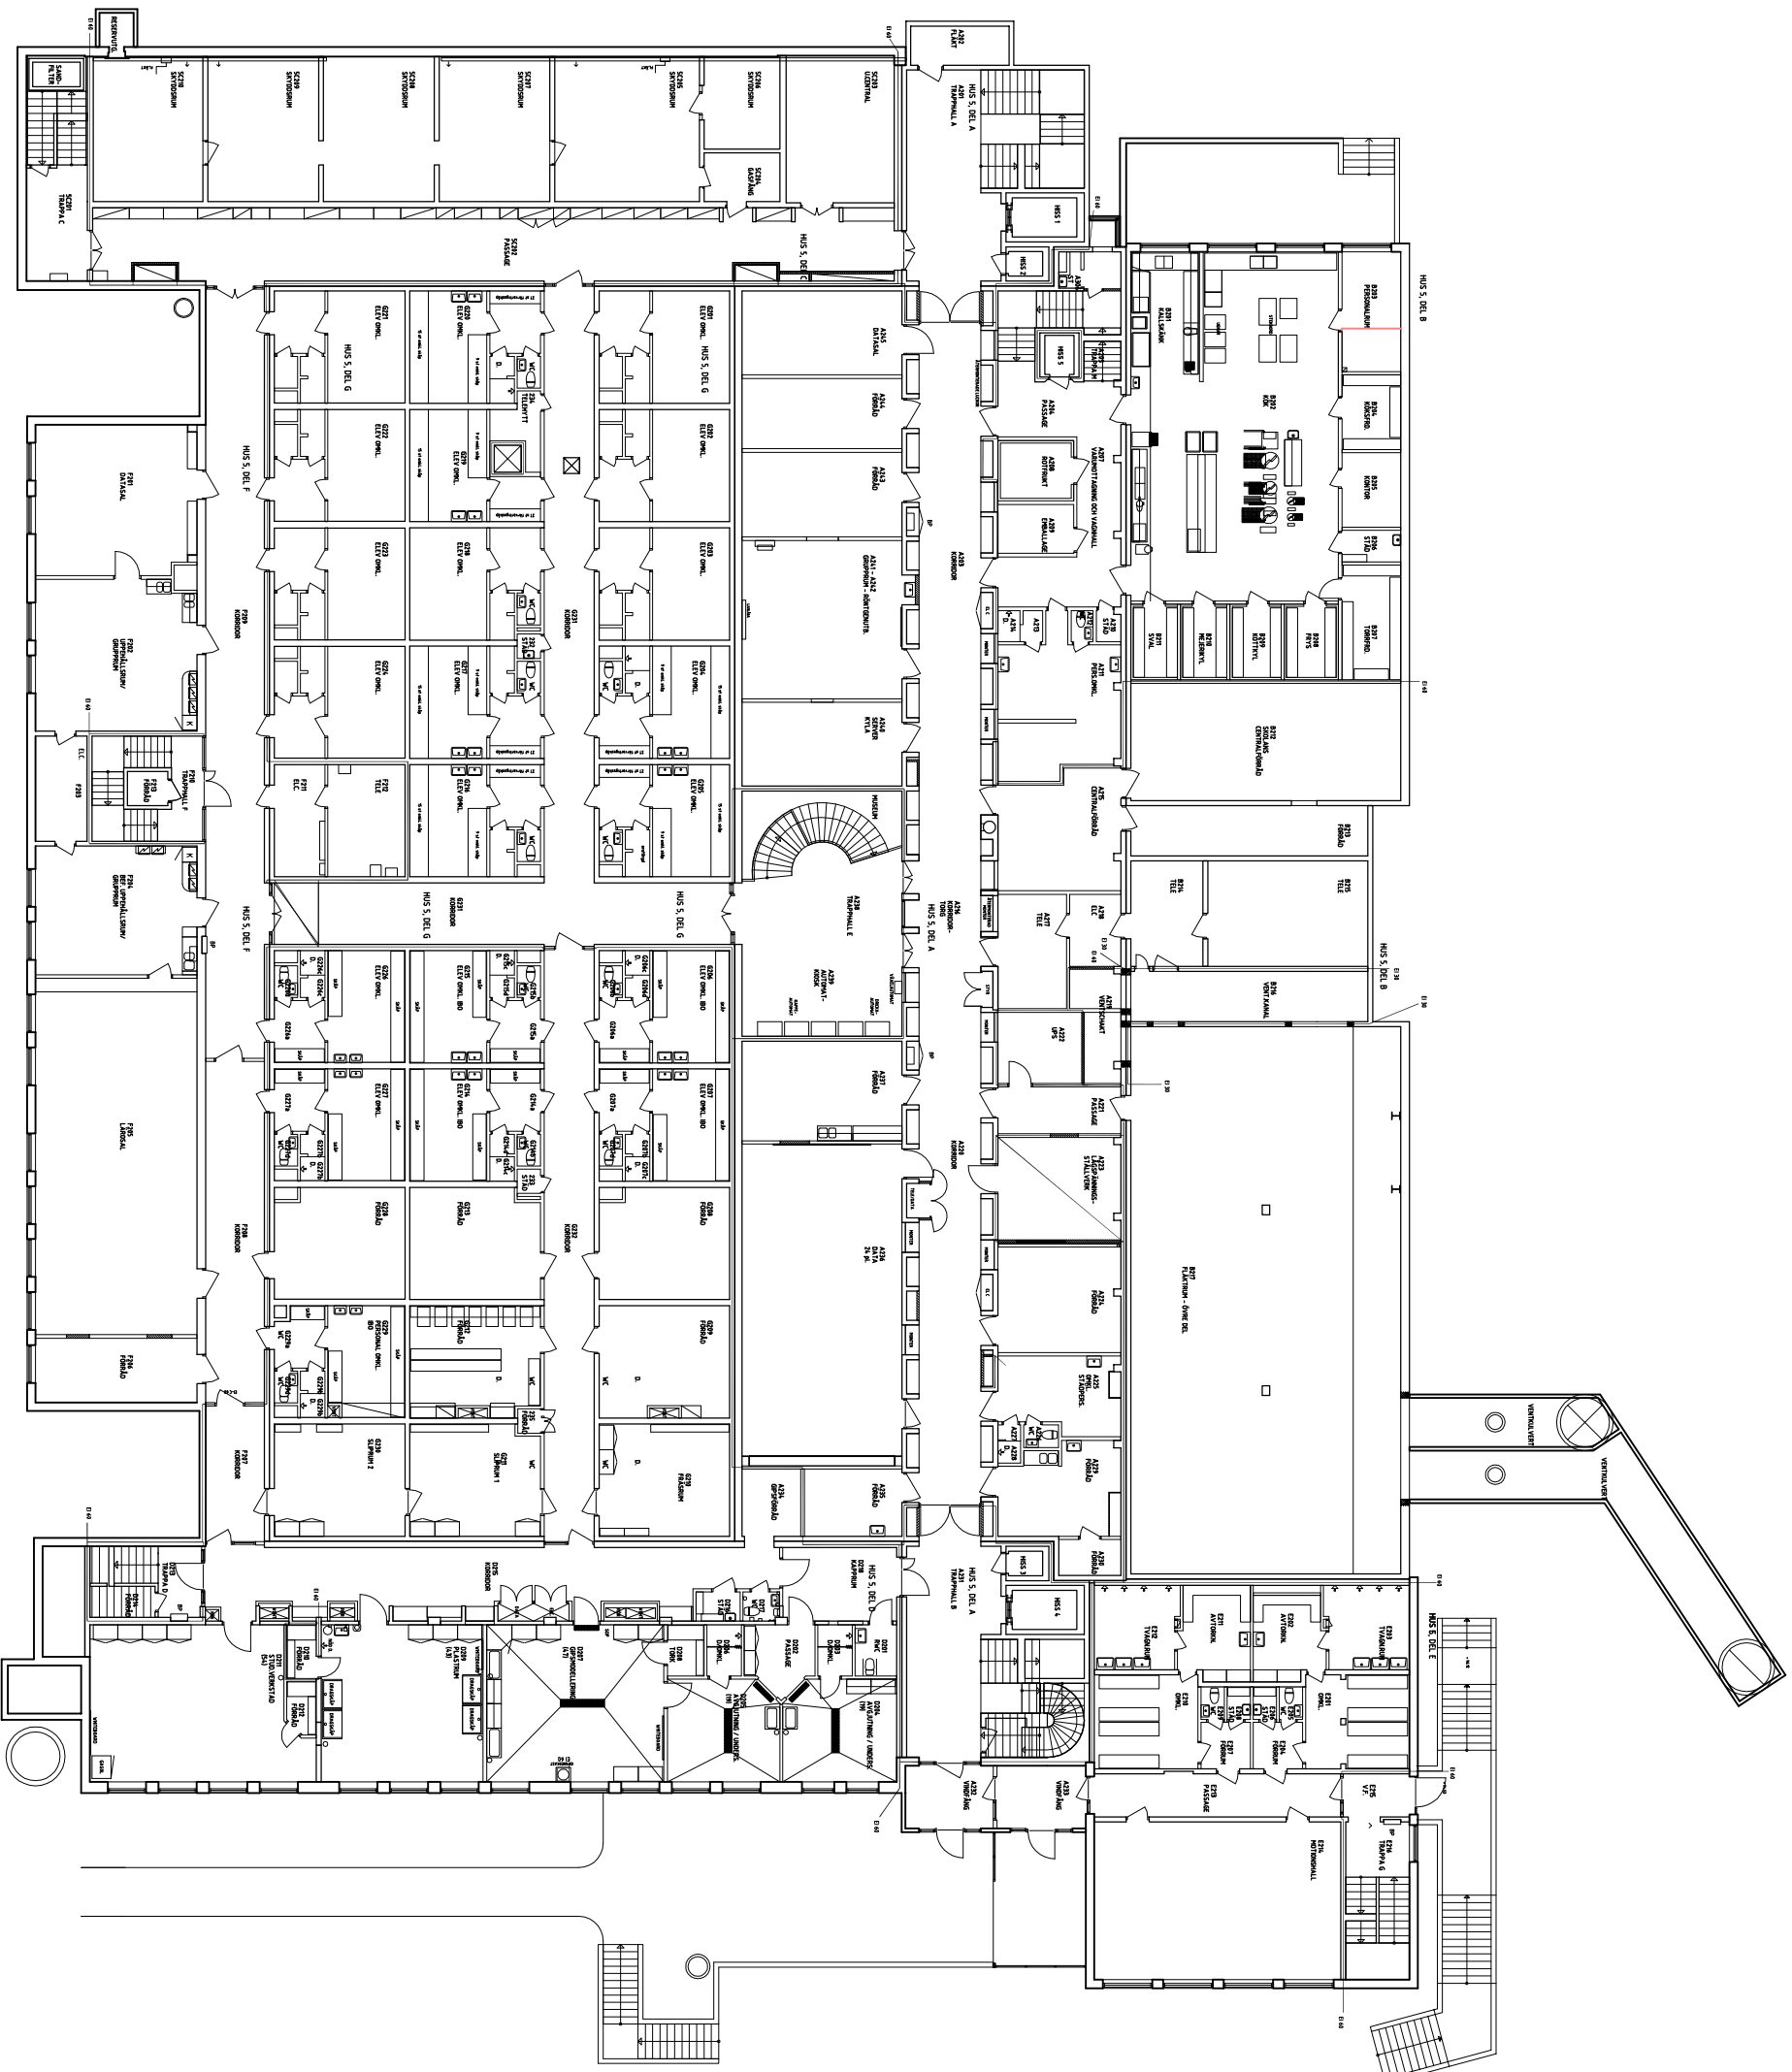

ANSVARIG	
DATUM	
2008-08-21	
SKALA	1:300
RISSNINGSNAMN	Apian02h05.dwg
REV.	

HÖGSKOLAN i JÖNKÖPING
HUS 5 HÄLSOHÖGSKOLAN
PLAN 2