



--- ARBETSOMRÅDESGRÄNS
— 3513-6 VERTIKALDETALJ 6 ENL. RITN. A35:13



HANDELSH?GSKOLAN
FASAD MOT V?STER

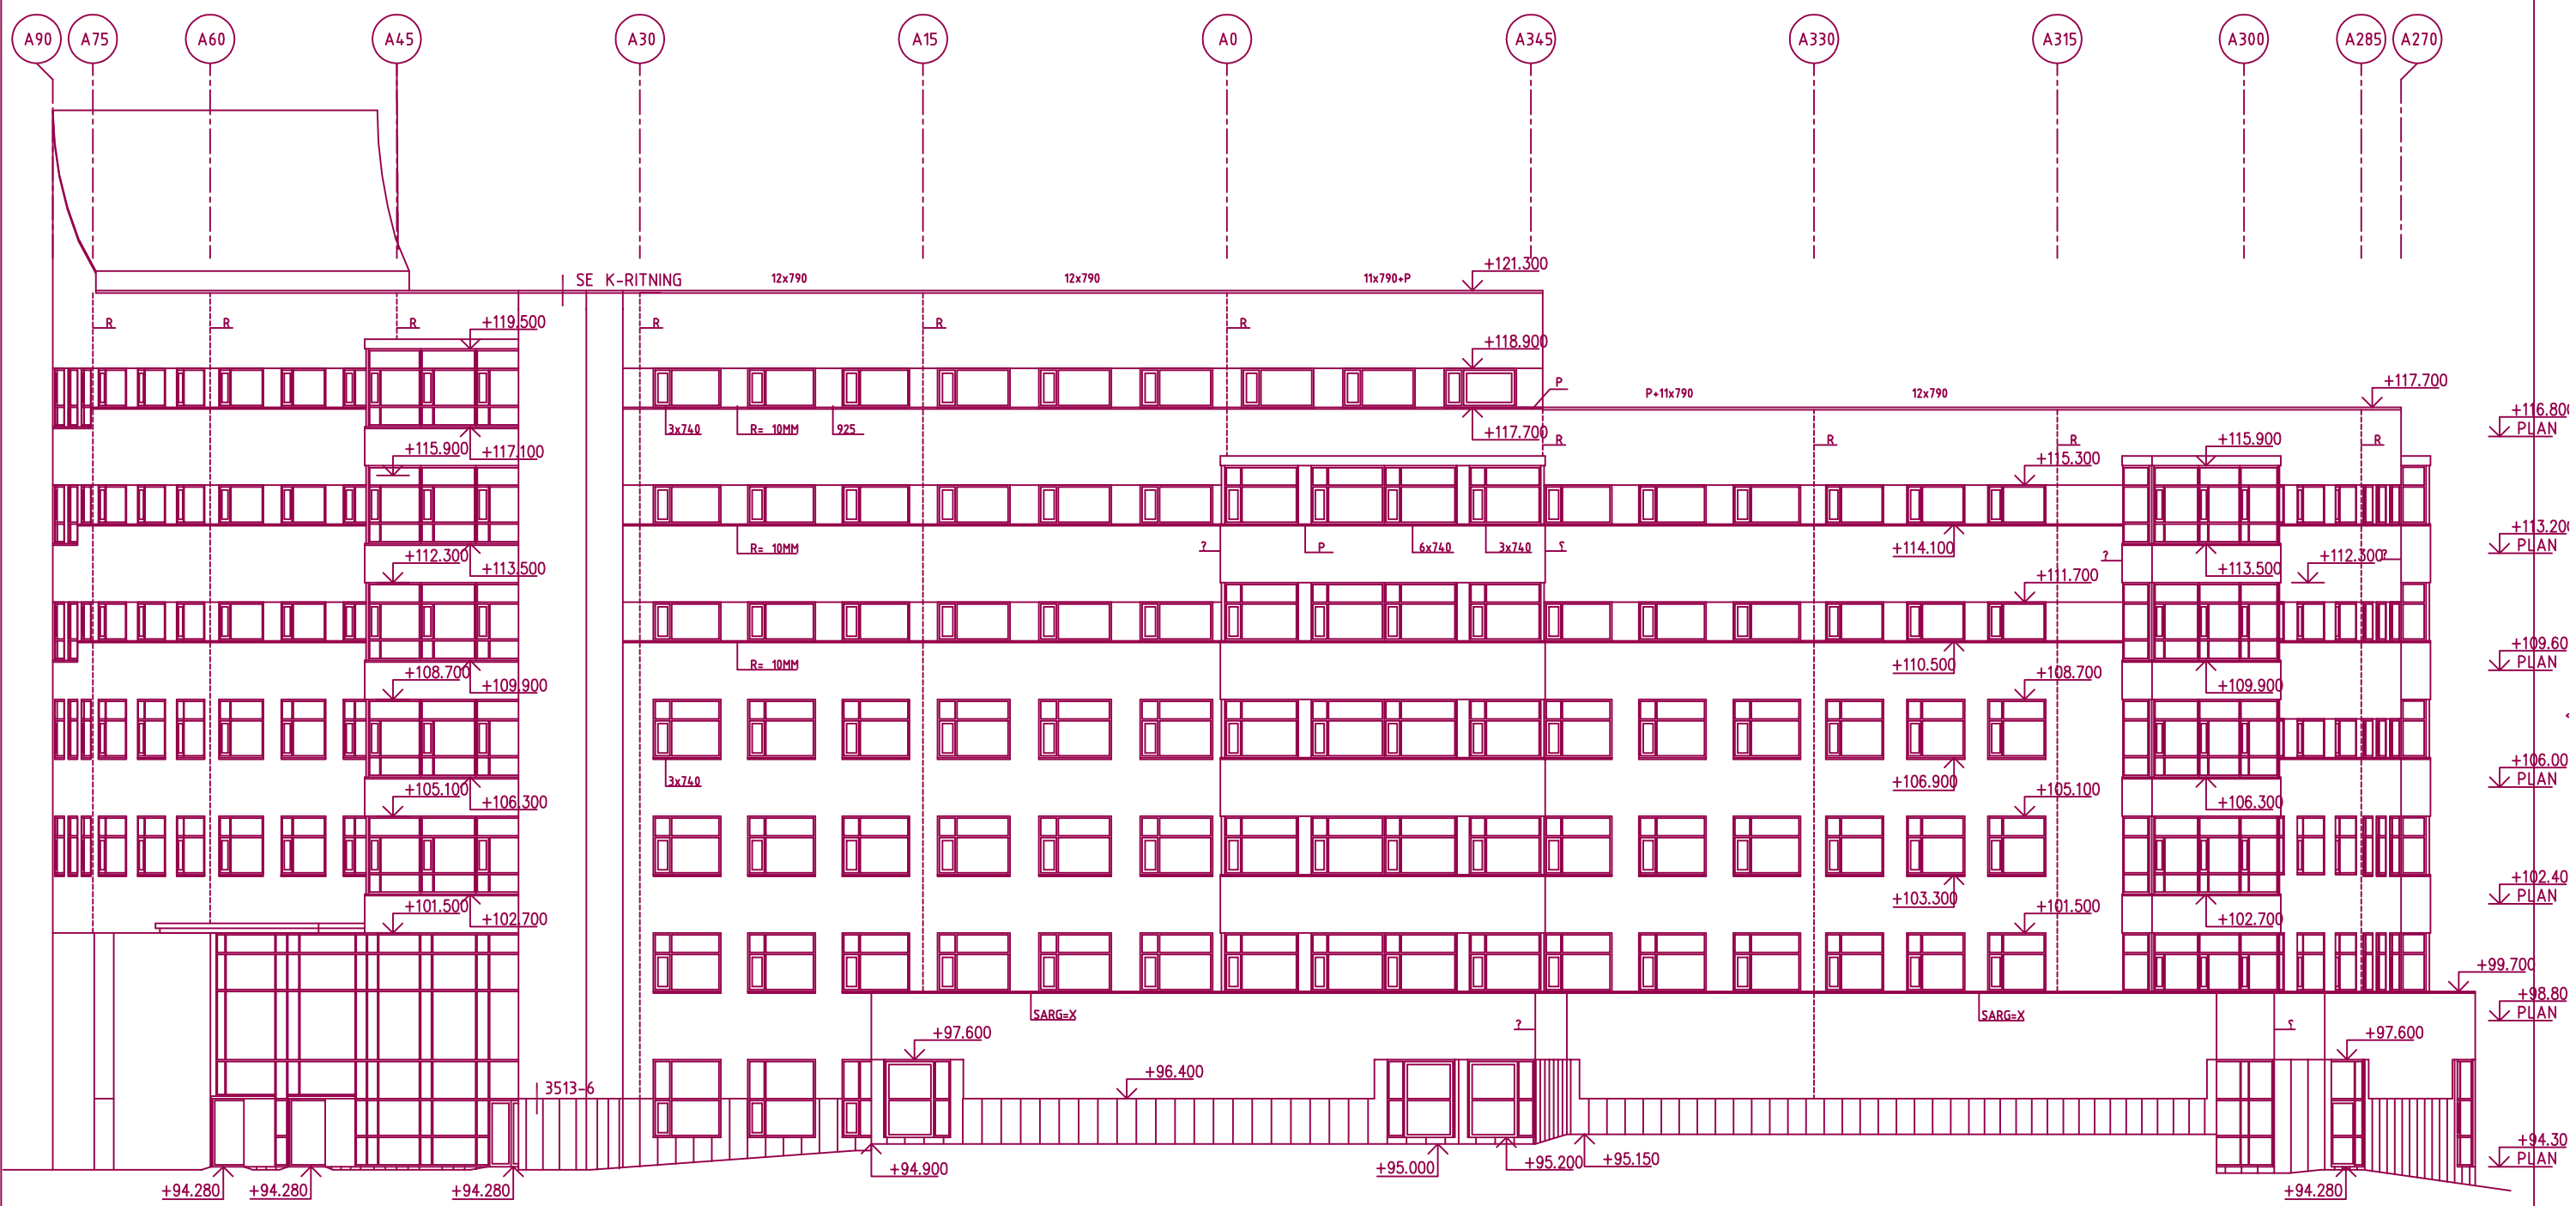

| REG. | ANT. | REGISTRERNING | AVSER | SIGN. | DATUM |
|------|------|---------------|-------|-------|-------|
| | | | | | |
| | | | | | |
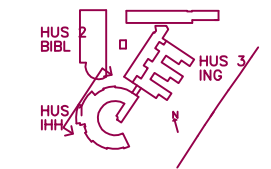

white
White arkitektur AB Magnusgatan 10 Box 2802,
403 17 Göteborg Tel 031-82 88 00 Fax 031-82 88 10
ANSVARIG
?KE JOHANSSON
DATUM
2007-09-27

RELATIONSHANDLING

HÖ AB
HÖGSKOLEN I JÖNKÖPING
ANSVARIG

KV JMV 4
HÖGSKOLAN I JÖNKÖPING
HUS 1 IHK
FASAD MOT V?STER
UPPDRAGSNUMMER
RITNINGSNUMMER
REV.
A305:192