



INGENJ?RSH?GSKOLAN  
FASAD NORRA SK?NKELN MOT S?DER



INGENJ?RSH?GSKOLAN  
FASAD NORRA SK?NKELN MOT NORR

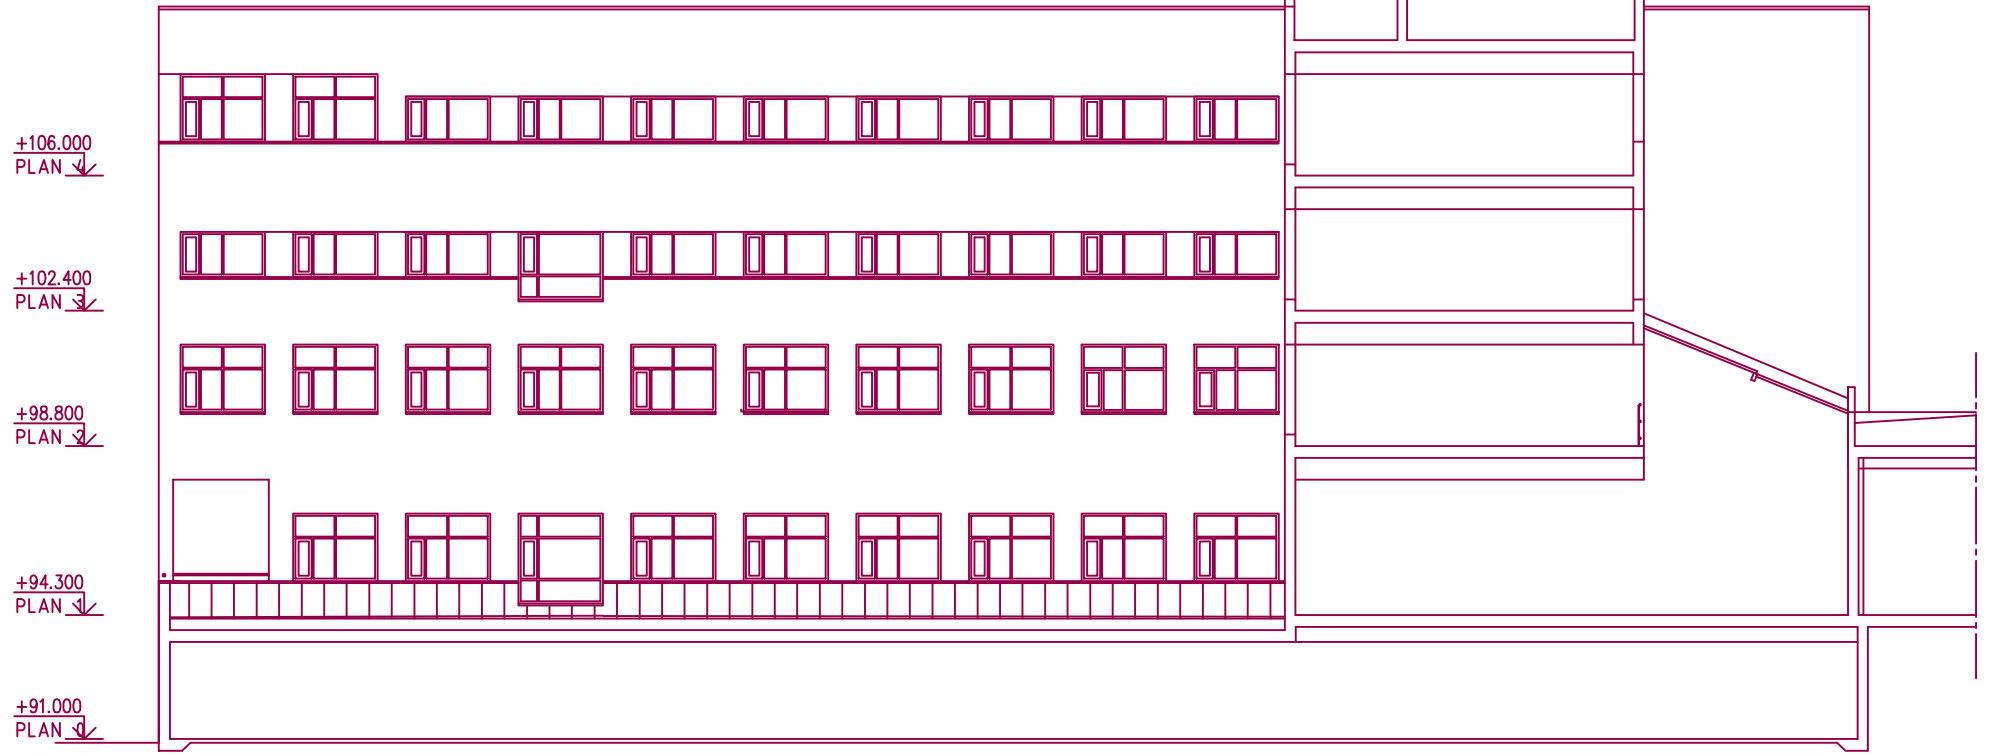

REG	ANT	REGISTERINOMEN AVSER	SIGN	DATUM

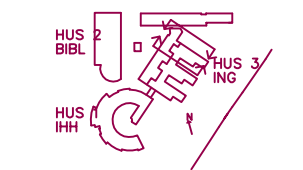

**white arkitekter**  
 White arkitekter AB Magnusvägen 10 Box 2502,  
 403 17 Göteborg, Tel 031-60 06 00 Fax 031-60 96 10

ANSVARG  
 ?KE JOHANSSON  
 DATUM  
 2004-03-31

**SKANSKA**

ANSVARG

RELATIONSHANDLING

KV JMV 4  
 HÖGSKOLAN I JÖNKÖPING  
 HUS 3 INGENJ?RSH?GSKOLAN  
 FASADER NORRA SK?NKELN

UPPDRAGSNUMMER  
 RITNINGNUMMER  
 REV.

A30:395