



FASAD MOT SÖDER
APPARATRUM

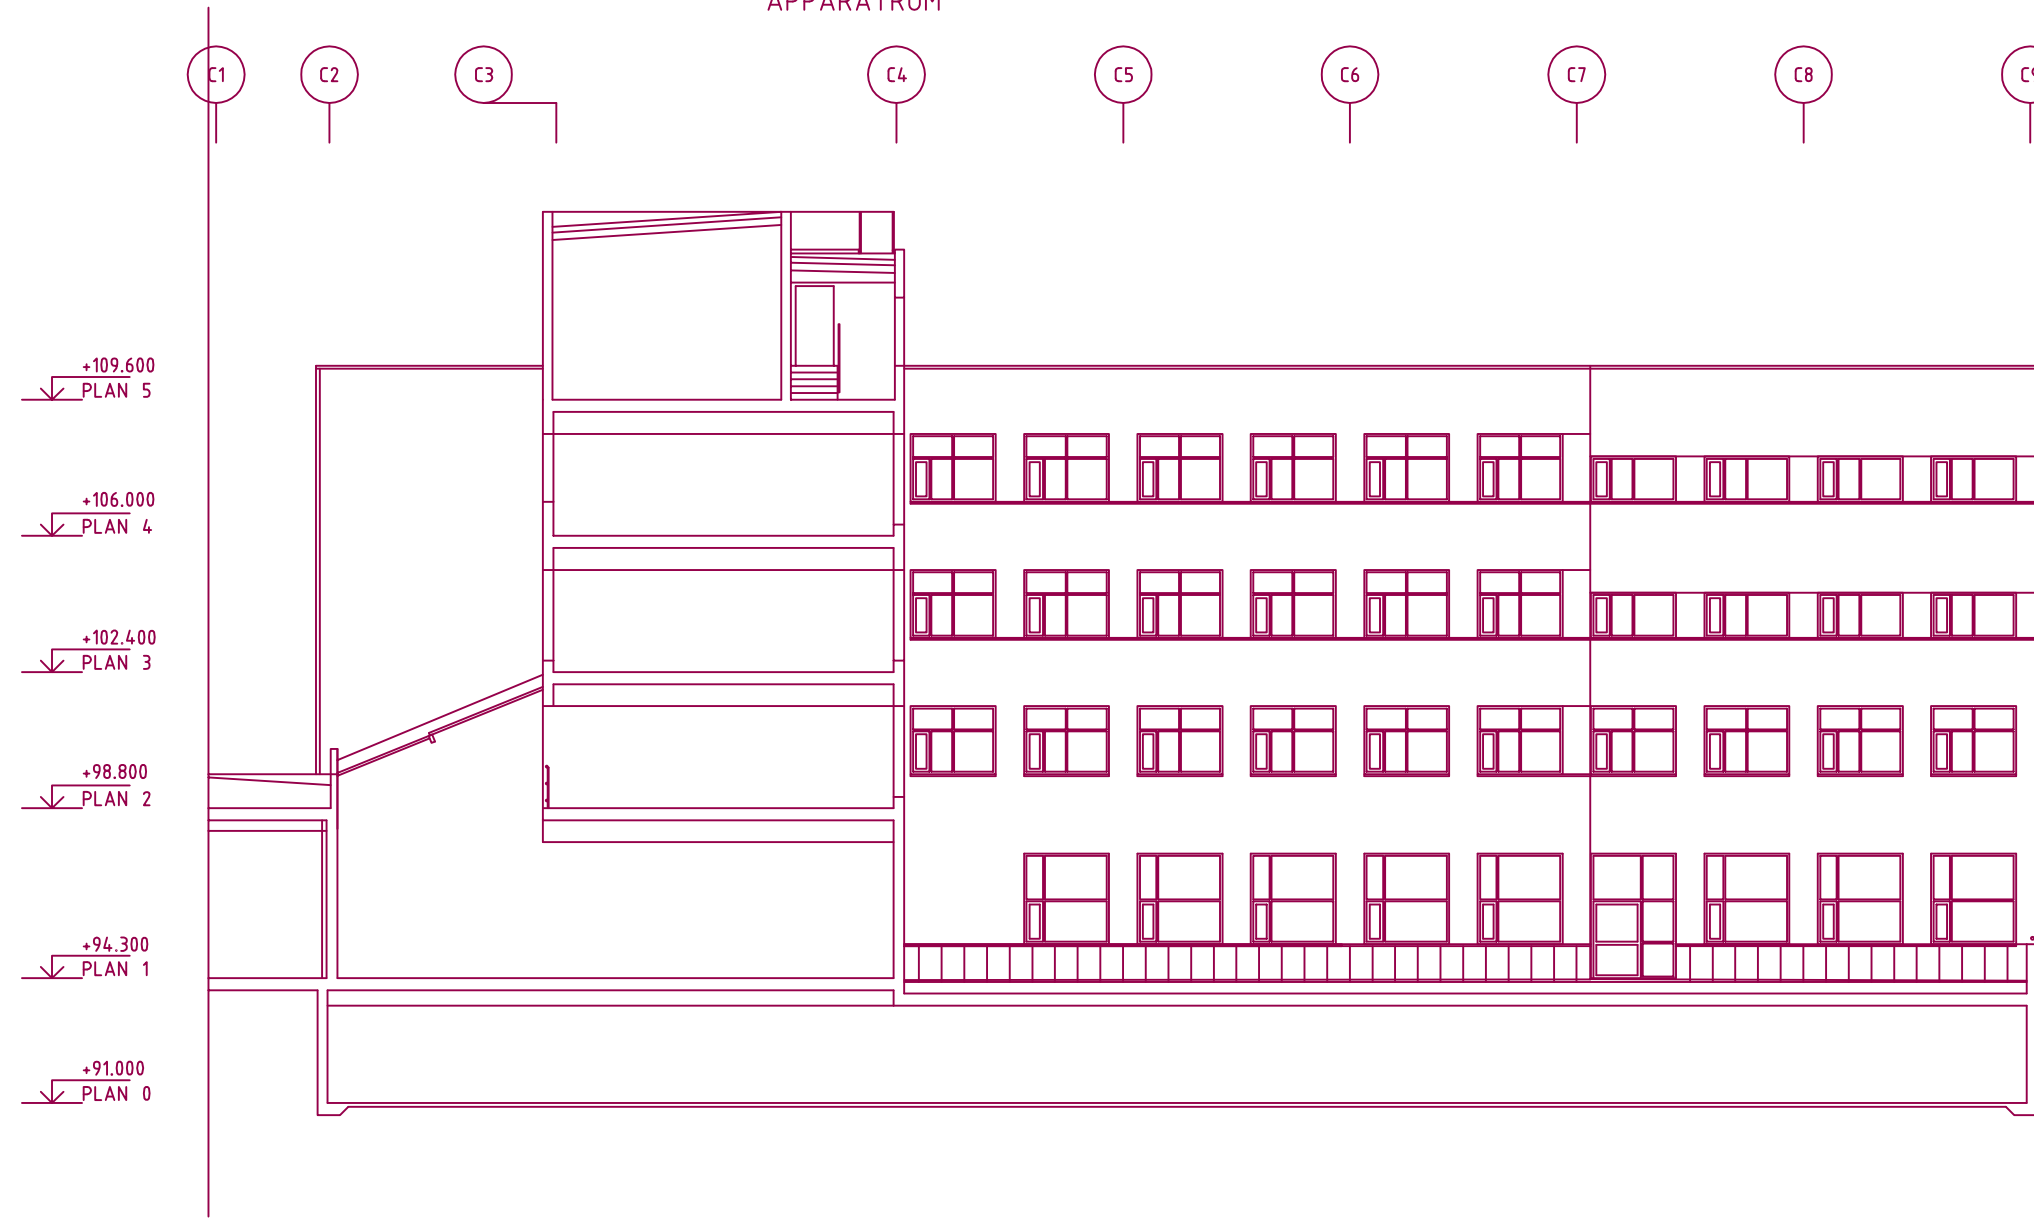

FASAD MOT SÖDER

BET	AMT	FRÖMNINGEN AVSER	DATUM	SIGN

RELATIONSHANDLING

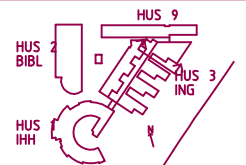

Högskolan i Jönköping
ETAPP 3
INGENJÖRSHÖGSKOLANS TILLBYGGNAD



WHITE ARKITEKTER AB	T: 031 60 86 08: 60 86 10
BYGGSTRUKTUR INGENJÖRER AB	T: 036 16 52 58: 16 12 52
THEORELLS INGENJÖRBYRÅ AB	T: 036 13 20 28: 14 86 60
ELEKTROKONSULT I JÖNKÖPING AB	036 10 00 15: 12 06 15
WHITE ARKITEKTER AB LANDSKAP	031 60 86 08: 60 86 10
ERSFUS, FRENNING & SJÖGREN AB	031 701 39 00 711 36 33

UPPDRAG NR	RITAD/KONSTR AV	HANDLIGGARE
09-129902	MAH	ARVH / IB
DATUM	ANSVARIG	
2004-03-31		

FASAD MOT SÖDER



PROJ NR	NUMMER	BET
	A305:402	

A3 1:200
SKALA A1 1:100