



INGENJÖRSHÖGSKOLAN  
FASAD MOT VÄSTER



FÖRBINDESEGÅNG  
FASAD MOT VÄSTER

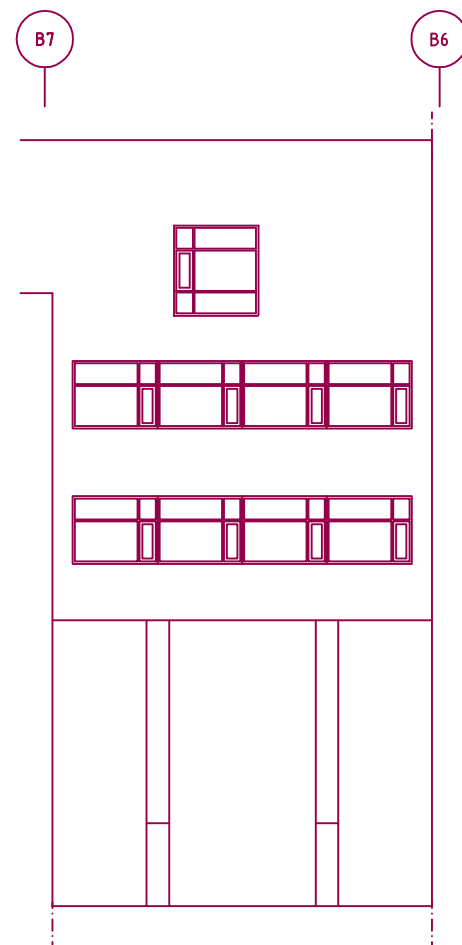

REG	ANT	REGISTRERINGEN	AVSER	SIGN	DATUM

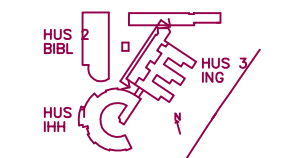

**white arkitekter**  

ANSVARIG  
 ÅKE JOHANSSON  
 DATUM  
 2004-03-31

**SKANSKA**

ANSVARIG

RELATIONSHANDLING

KV JMV 4  
 HÖGSKOLAN I JÖNKÖPING  
 HUS 3 INGENJÖRSHÖGSKOLAN  
 FASAD MOT VÄSTER

UPPDRAGSNUMMER  
 RITNINGNUMMER  
 REV.

A30:391