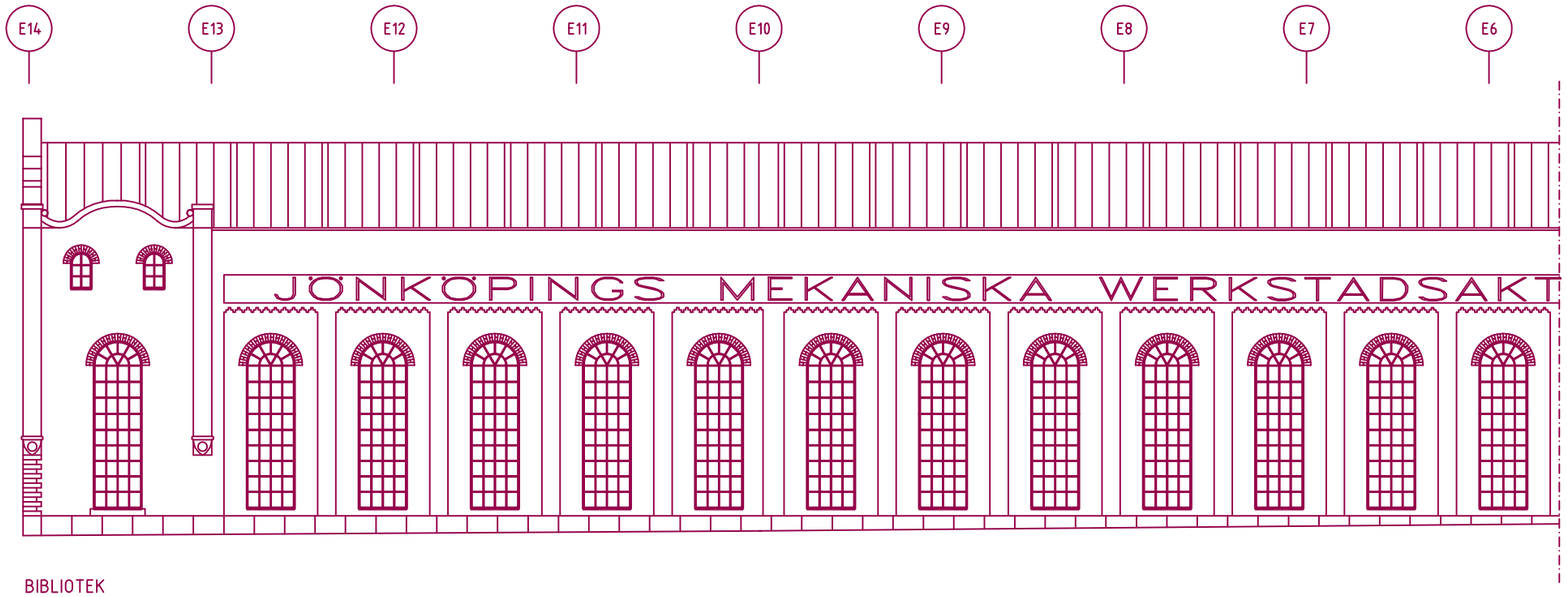

BIBLIOTEK
FASAD MOT V?STER

BIBLIOTEK
FASAD MOT V?STER

1m 0 5 10m

RELATIONSHANDLING

REG	ANT	REGISTRERINGEN AVSER	SIGN	DATUM

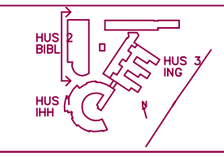

white
arkitekter
White arkitekter AB Magasinsgatan 10 Box 2602, 403 17 Göteborg Tel 031-60 88 00 Fax 031-60 88 10
ANSVARIG
?KE JOHANSSON
DATUM
2004-03-31

SKANSKA
ANSVARIG

KV JMV 4
HÖGSKOLAN I JÖNKÖPING
HUS 2 BIBLIOTEK
FASAD MOT V?STER

UPPDRAGSNUMMER	RITNINGSNUMMER	REV.
	A30:292	