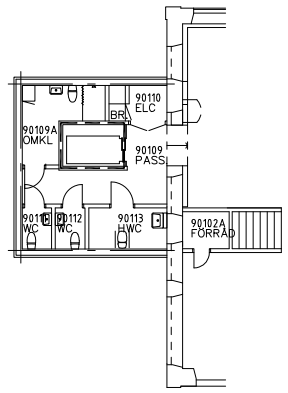

RELATIONSHANDLING	
HUS 9, PLAN 0	
A/K	2017-10-20
E	
V	

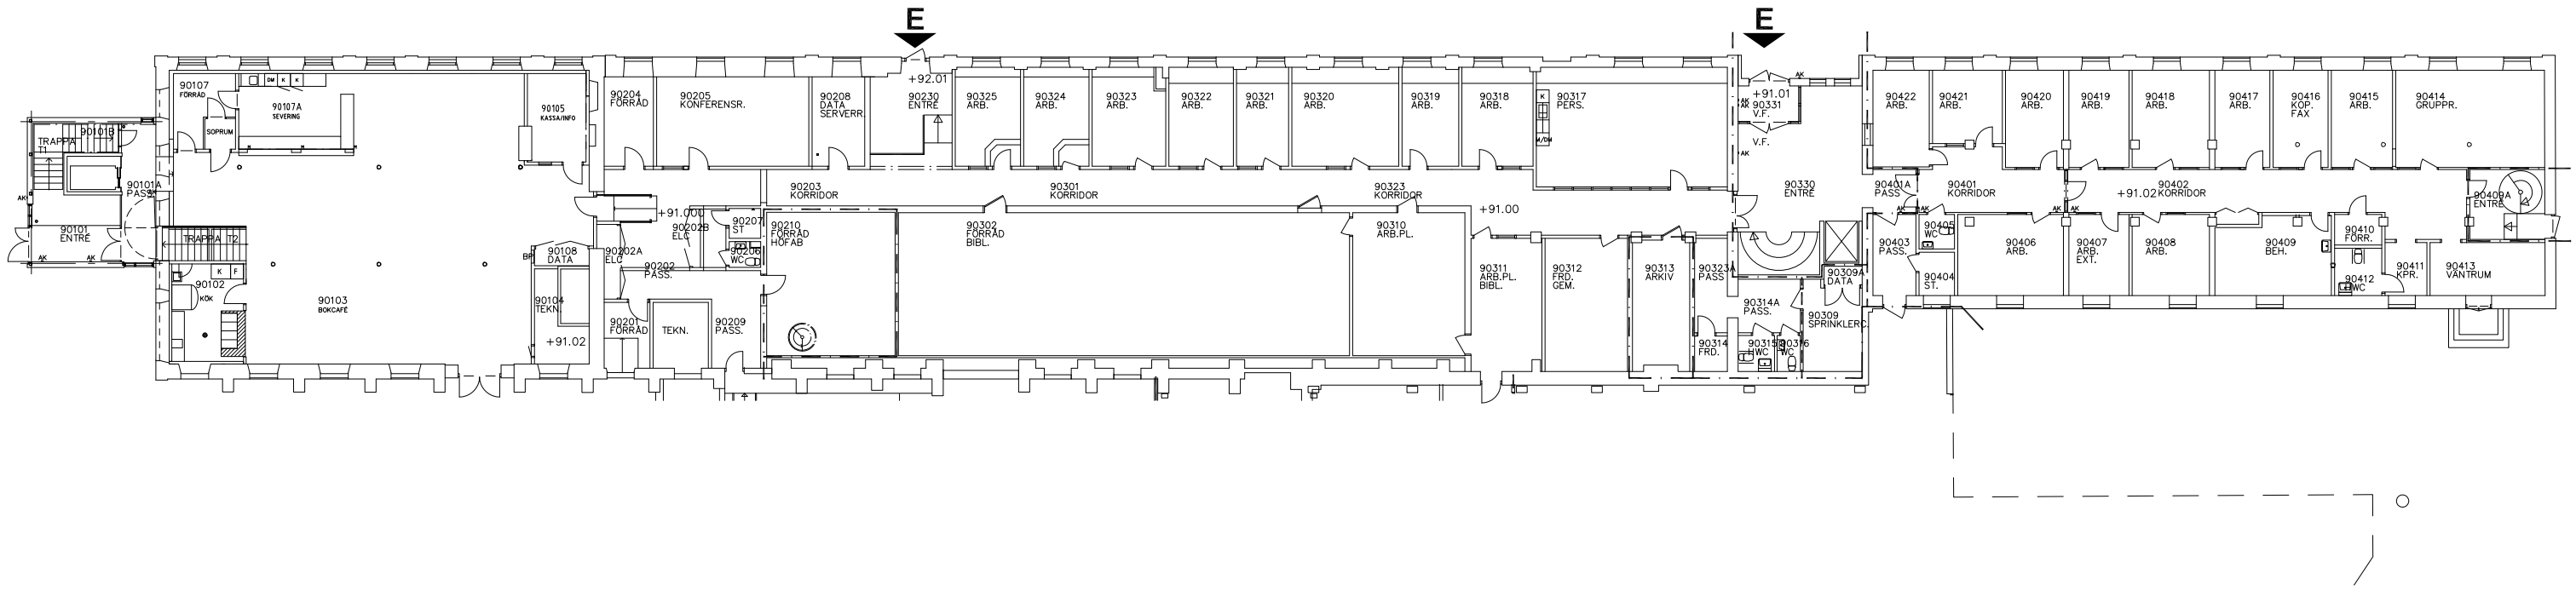

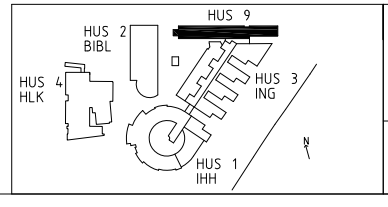

HÖ AB

HÖGSKOLAN i JÖNKÖPING

HUS 9 Studenternashus

PLAN 0

ANSVARIG: Stefan Bodin

DATUM: 2010-04-16

SKALA: 1:300

RITNINGSNUMMER: Aplan0h9

REV.