RELATIONSHANDLING	
HUS 9, PLAN 1	
A/K E V	2017-10-16

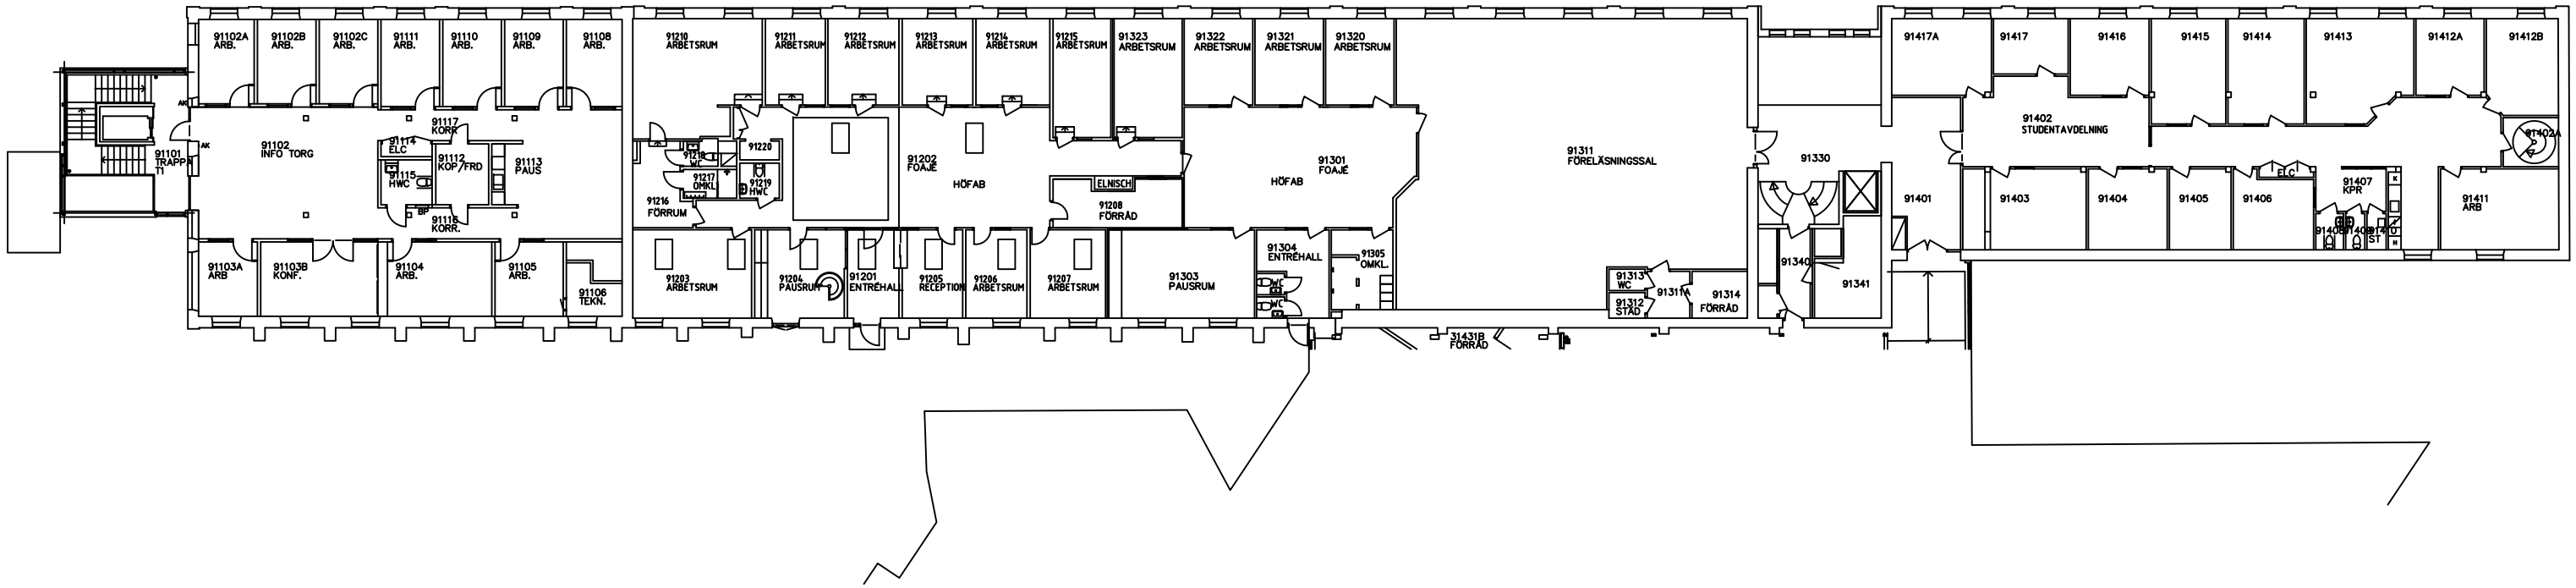

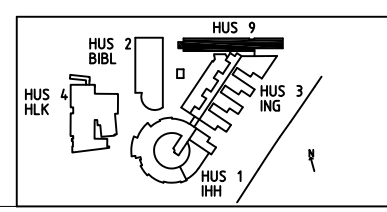

HÖGSKOLAN i JÖNKÖPING
HUS 9 Studenternashus
PLAN 1

ANSVARIG: Stefan Bodin
DATUM: 2007-03-30

SKALA: 1:300
RITNINGSNUMMER: Aplan1h9
REV.